


ANSICHT SÜD

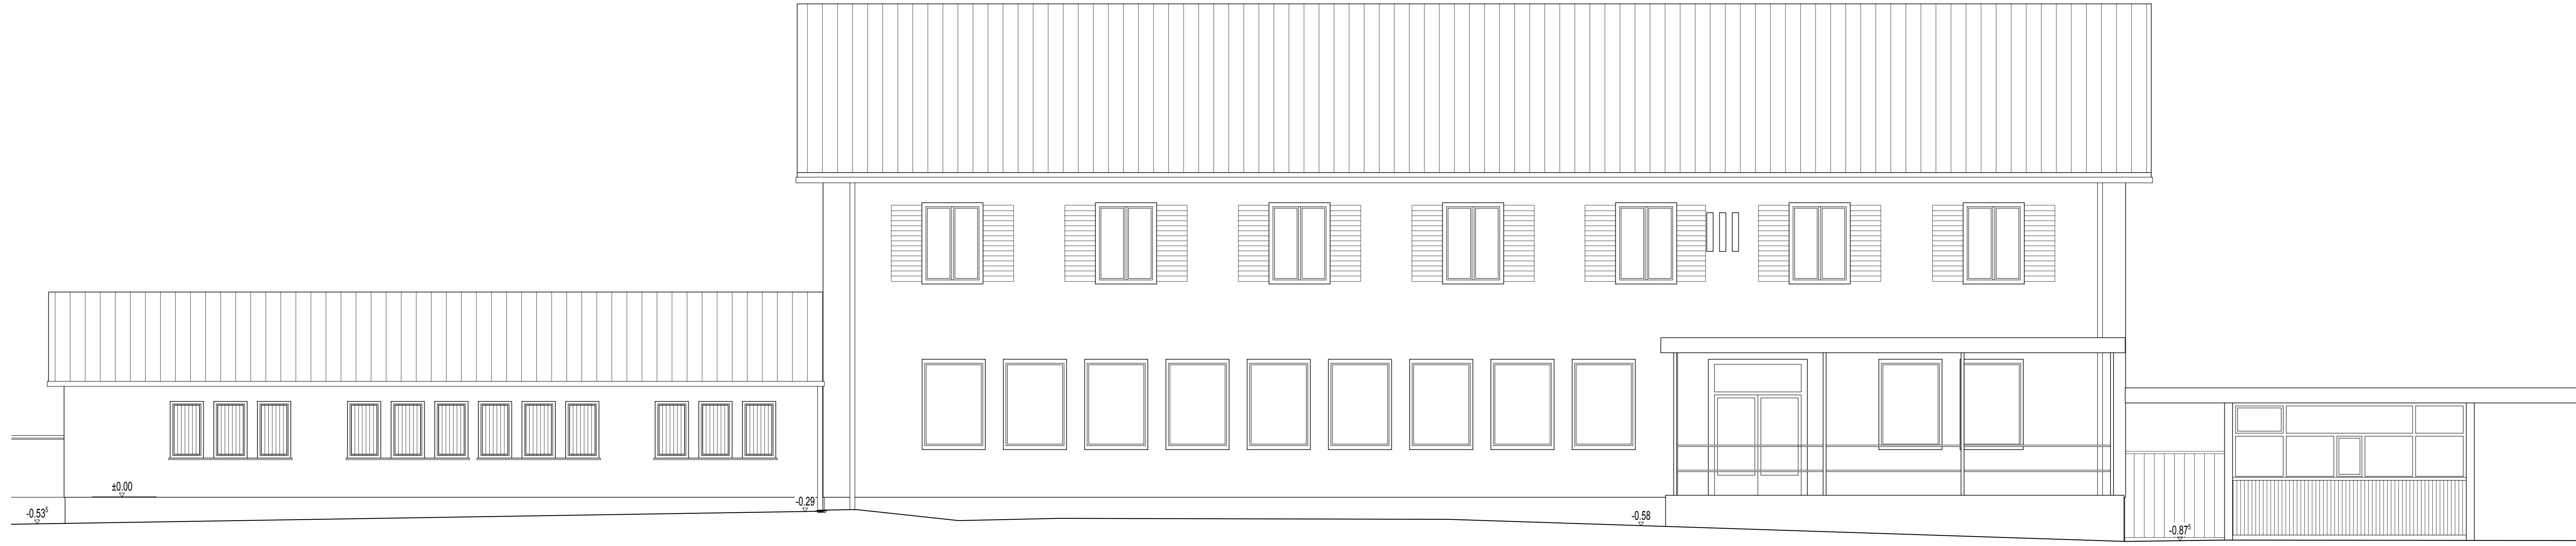

ANSICHT NORD

BESTANDSPLAN

KINDERHORT
 BAHNHOFSTRASSE 26-28
 HÖHENKIRCHEN- SIEGERTSBRUNN
 EHEM. BÜROGEBÄUDE DER FIRMA RUF

PLANINHALT : SÜDANSICHT, NORDANSICHT

M 1:50

LEGENDE : AKD = Akustikdecke

GRUNDLAGEN : AUFMASSDATEN,
 ERMITTELT MIT TACHYMETER
 UND HANDLASER

BEARBEITUNG: **CAD** planpartner
 bauzeichnung/ -aufnahme/ -planung
 langbehnstraße 9, 83022 rosenheim
 fon:08031/2844-0, fax:08031/2844-10
 e-mail: cad-planpartner@t-online.de
 home: http://www.cad-planpartner.de

ROSENHEIM, 17.08.2012